

Starostwo Powiatowe w Kielcach
Zespół Uzgadniania
Dokumentacji Projektowej
25-532 Kielce Al. IX Wieków Kielc 3
tel. 342 11 96

OPINIA NR ZUDP-266/2007

Uzgodnienie : gm. Raków w. Rembów dz. 736

Charakterystyka : uzgodnienie przyłącza wodociągowego
uzgodnienie przyłącza kanalizacji sanitarnej
uzgodnienie przyłącza gazowego
uzgodnienie przyłącza centralnego ogrzewania
uzgodnienie przyłącza linii energetycznej
uzgodnienie budynku
uzgodnienie parkingu
uzgodnienie innego obiektu

Oznaczenie arkusza mapy : 154.122.174
154.122.222

Zleceniodawca : BUDMA Przedsiębiorstwo Produkcyjno-Usługowe
Marek Mazurkiewicz
25-217 Kielce
Hauke-Bosaka 9

Nr Zlecenia : 2391-1/2007

Nazwa jednostki projektowej :

Autor opracowania:

Inwestor : Starostwo Powiatowe w Kielcach

25-516 Kielce
Al. IX Wieków Kielc 3

ZESPÓŁ UZGADNIANIA DOKUMENTACJI PROJEKTOWEJ

UWAGI I ZALECENIA

1. Uzgodnienie ZUDP traci ważność w przypadku nie zrealizowania projektu w okresie 3-ch lat od daty zatwierdzenia niniejszej opinii (dotyczy to każdej wyszczególnionej branży). Po tym okresie projekt należy złożyć do ponownego uzgodnienia.
2. Wszelkie zaistniałe zmiany uzgodnionego opracowania projektowego wymagają powtórnego zgodnienia w ZUDP.
3. Przed rozpoczęciem robót nakłada się obowiązek zlecić jednostce wykonawstwa geodezyjnego wytyczenie uzgodnionej przez ZUDP inwestycji a po zrealizowaniu (przed zasypaniem) geodezyjną inwentaryzację powykonawczą.
4. Integralną częścią opinii jest uzgodniony załącznik graficzny do opinii opieczetowany i podpisany przez Przewodniczącego Zespołu.
5. Przy zbliżeniach i skrzyżowaniach projektowanych sieci z istniejącym uzbrojeniem, prace ziemne

wykonywać ręcznie w porozumieniu z użytkownikiem sieci.

6. Nakłada się obowiązek chronienia znaków geodezyjnych przy prowadzonych pracach ziemnych pod rygorem kary grzywny - podstawa prawna Ustawa z dnia 17 maja 1989 roku Prawo geodezyjne i kartograficzne (Dz.U. 30 poz. 163 ze zmianami oraz Rozporządzenie MSWiA z 15 kwietnia 1990 roku Dz.45 poz. 454 ze zmianami).

7. Niniejsze uzgodnienie opiniuje się pozytywnie pod warunkiem uwzględnienia powyższych uwag i zaleceń oraz zapisów poszczególnych Członków i Konsultantów Zespołu.

8. Uzgodniono w oparciu o Zarządzenie nr 3/2002 Starosty Kieleckiego z dnia 28 stycznia 2002 roku.

ZESPÓŁ UZGADNIANIA DOKUMENTACJI PROJEKTOWEJ

- ~~1. uzgadnia lokalizację ww obiektu bez uwag~~
2. uzgadnia lokalizację ww obiektu z uwzględnieniem uwag zawartych w załącznikach nr.....
.....
- ~~3. nie uzgadnia lokalizacji ww obiektu~~

Uwagi dodatkowe

1. Telekomunikacja Polska S.A.: Wystąpić do TP S.A. o przebudowę przyłącza telefonicznego.

Załączniki :


Kopia legz.

Zatwierdzam:

2007 -04- 16



 Data: 2007-04-16
 Nr: 266/2007

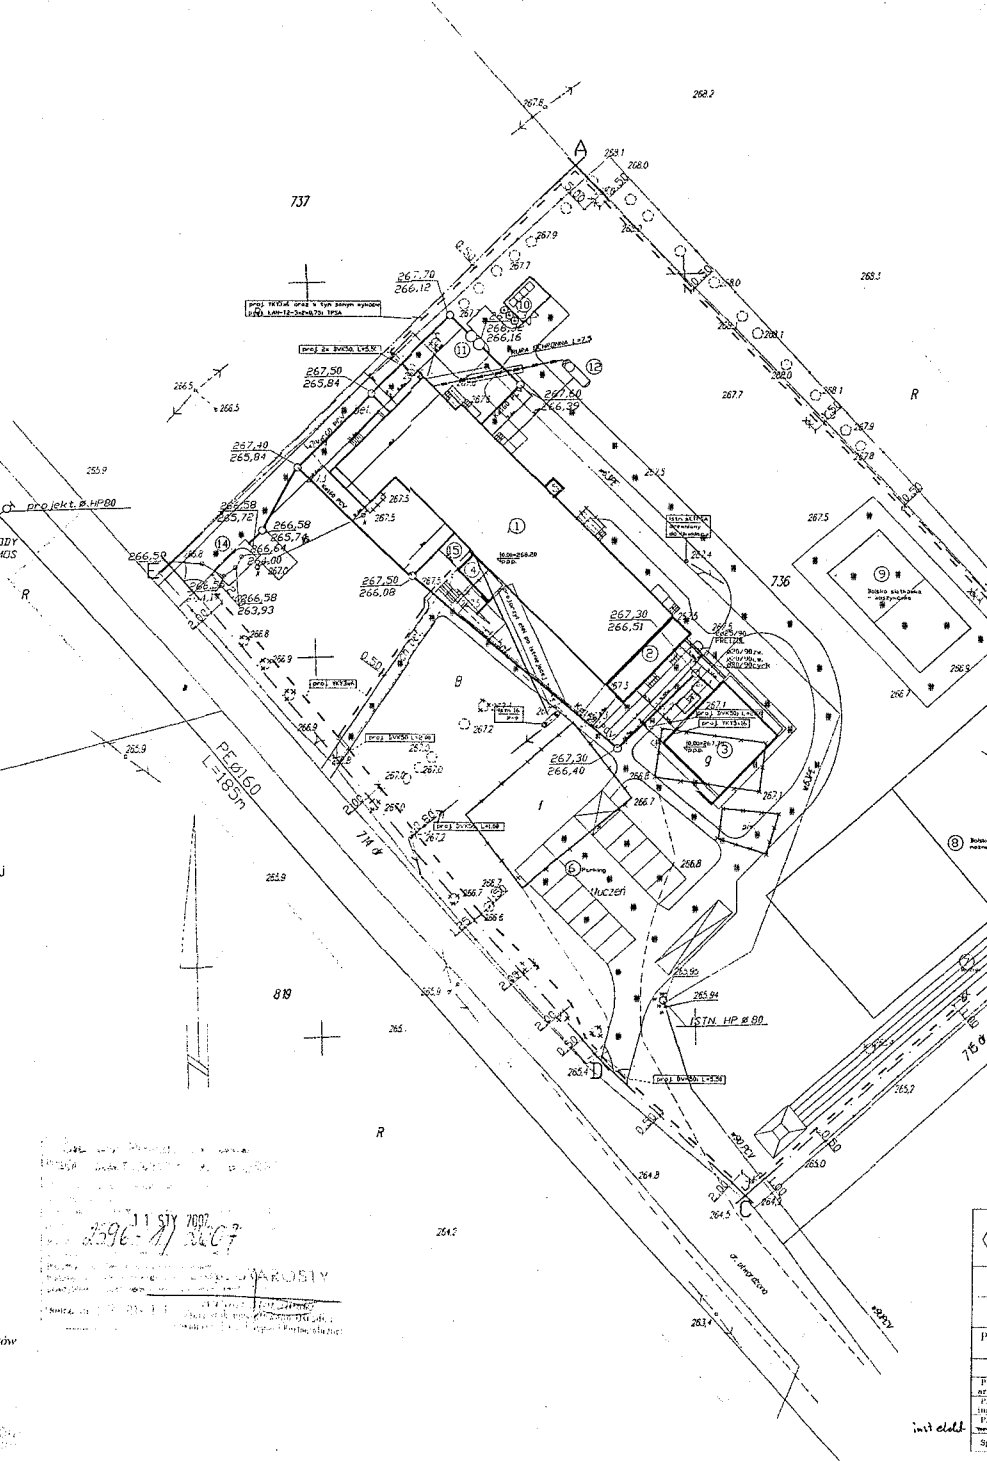

- Legenda:
1. Budynek istniejący
 2. Dobudowana część klatki schodowej
 3. Budynek gospodarczy
 5. Szyb windowy
 6. Parking
 7. Bieżnia
 8. Boisko do piłki nożnej
 9. Boisko siatkówka - koszykówka
 10. Śmietnik
 11. Basenik tłuszczy
 12. Podziemny zbiornik na gaz plynny V=4850l
 13. Reduktor II^o wraz z zaworem kulowym umieszczony w szafce nasiennej wentyli
 14. Istniejący zbiornik na nieczystości
 15. Złącze pomiarowe energii elektrycznej
- Proj. kanalizacja san.
 Proj. sieć gazowa. — GAS — GAS —
 Proj. sieć c.o i wody
 Słup oświetlenia terenu xx
 A,B,C,D,E,A - zakres opracowania
 Do wyburzenia lub likwidacji

Mapa do celów projektowych
 skala 1 : 500

Województwo Świętokrzyskie
 Powiat kielecki
 Gmina: Raków
 Obręb: Rembów dz. 736

Gałość mapy zasadniczej:
 154.122.174 (zakres E-6, 7);
 154.122.222 (zakres A, B-6, 7);


Obszar aktualizowany zaznaczono kolorem czerwonym
 Granice nieruchomości przyjęto z operatu ewidencyjnego

Kielce, styczeń 2007 rok


11 STY 2007
 2596-7/2007
 JAROSŁAW WIERCICHOWSKI
 Projektant

 PPU "BUDMA" Kielce ul. Hauke-Bosaka 9	
Obiekt	Młodzieżowy Ośrodek Wychowawczy w Rembowie gm. Raków
Adres	msc. Rembów, gm. Raków Dz. Nr 736
Przedmiot rysunku	PLAN ZAGOSPODAROWANIA TERENU
Projektant arch. i dróg	Nazwisko i imię: Bogdan Mirowski Uprawnienie: 215/KL/72 Data: 11.2007r.
Projektant instal. sanit.	Nazwisko i imię: Andrzej Kwacień Uprawnienie: 51/779 Data: 11.2007r.
Projektant wentylacji	Nazwisko i imię: Piotr Madziar Uprawnienie: 180/45 Data: 11.2007r.
Sprawdził	Nazwisko i imię: Bogdan Mirowski Uprawnienie: SW-30/2006 Data: 11.2007r.

int. elekt.